



# Città di Cuorgnè

Provincia di Torino

SETTORE TECNICO  
Servizio Sviluppo Economico  
Ufficio Commercio - SUAP

**GESTIONE ASSOCIATA TRA I COMUNI DI**  
**AGLIE' - ALICE SUPERIORE - ALPETTE - BAIRO - BORGIALLO - BROSSO - BUSANO -**  
**CANISCHIO - CASTELNUOVO NIGRA - CERESOLE REALE - CHIESANUOVA - CINTANO -**  
**COLLERETTO CASTELNUOVO - CUCEGLIO - CUORGNE' - FAVRIA- FRASSINETTO - INGRIA**  
**- ISSIGLIO - LOCANA - LUGNACCO - MEUGLIANO - NOASCA - PECCO - PERTUSIO -**  
**PRASCORSANO - RONCO CANAVESE - RUEGLIO - SAN GIORGIO CANAVESE -**  
**TORRE CANAVESE - TRAUSELLA - TRAVERSELLA - VALPERGA -**  
**VALPRATO SOANA - VICO CANAVESE - VIDRACCO - VISTRORIO**

**SEDE ATTIVITA' - COMUNE DI AGLIE'**

**PRATICA N° 2012/197 DEL 02.10.2012**  
**PROVVEDIMENTO CONCLUSIVO DEL PROCEDIMENTO UNICO**

Premesso che la Sig.ra MAFFEO Laura, nata a Ivrea (TO) il 19/12/1966, residente in Agliè (TO) - Via Meleto n. 12/A - Codice fiscale MFFLRA66T59E379Z - ha presentato in data 02/10/2012 istanza per realizzazione capannone ad uso ricovero attrezzi agricoli variante - in Via Meleto n. 12/A, acclarata al protocollo generale del Comune di Cuorgnè al n° 16092/2012 di prot. e successivamente integrata in data 09/10/2012 al prot. n. 16514, in data 22/10/2012 al prot. n. 17248, in data 11/09/2013 al prot. n. 16407, ed in data 25.03.2014 al prot. n. 6379;

Rilevato che, ai sensi dell'art. 2 - comma 1 - del D.P.R. 160/2010, trattasi di procedimento avente ad oggetto la realizzazione di struttura ad uso agricolo;

Premesso altresì che la Struttura Unica:

1. in data 04/11/2013 ha dato avvio al procedimento unico ordinario di cui all'art. 7 del D.P.R. 160/2010;
2. in relazione ai diversi endoprocedimenti, ha acquisito da parte degli Enti competenti i seguenti atti:
  - Permesso di Costruire n. 18/2012 rilasciato dal Comune di Agliè e pervenuto al prot. n° 6315 in data 24/03/2014;
  - Autorizzazione Comunale n° 6/2013 rilasciata dal Comune di Agliè ai sensi dell'art. 3 - comma 2 - della L.R. 32/2008, pervenuta al prot. n° 6315 in data 24/03/2014;

Accertato che sussistono le condizioni per l'emanazione del provvedimento conclusivo del procedimento unico nei termini indicati nel dispositivo che segue;

Visti il D. Lgs. 112/1998 ed il D.P.R. 160/2010 e s.m. e i.;

Atteso che l'adozione del presente provvedimento compete al sottoscritto Dirigente del Settore, ai sensi dell'art. 107 del D. Lgs. 19/08/2000 n° 267 e s. m. e i., sulla scorta dei consensi di cui in premessa viene assunto il seguente

#### **Provvedimento Conclusivo**

Per la ditta MAFFEO Laura per la realizzazione di struttura ad uso agricolo – variante - in Via Meleto n. 12/A, nel rispetto delle prescrizioni tutte contenute nei provvedimenti di seguito elencati, costituenti elemento inscindibile del presente provvedimento e che, allegati allo stesso, ne costituiscono parte integrante e sostanziale:

- Permesso di Costruire n. 18/2012 rilasciato dal Comune di Agliè e pervenuto al prot. n° 6315 in data 24/03/2014.
- Autorizzazione Comunale n° 6/2013 rilasciata dal Comune di Agliè ai sensi dell'art. 3 – comma 2 – della L.R. 32/2008, pervenuta al prot. n° 6315 in data 24/03/2014.

Avverso il presente provvedimento è ammessa proposizione di ricorso giurisdizionale avanti il Tribunale Amministrativo Regionale competente per il territorio entro 60 (sessanta) giorni dalla data di avvenuta notificazione secondo le modalità di cui alla Legge 06.12.1971 n° 1034, ovvero Ricorso Straordinario al Capo dello stato entro 120 (centoventi) giorni dalla data di avvenuta notificazione del presente atto, ai sensi del Decreto del Presidente della Repubblica 24/11/1971 n° 1199.

Il presente provvedimento sarà pubblicato all'Albo Pretorio del Comune di Cuorgnè ed all'Albo Pretorio del Comune sede di intervento e vi rimarrà per quindici giorni consecutivi.

CUORGNÈ, lì 25/03/2014

IL DIRIGENTE DEL SETTORE  
(Arch. Maria Teresa NOTO)



L'ISTRUTTORE  
(Maria Linda Rolando)

*Maria Linda Rolando*

Pratica n. **18/2012**  
Permesso di costruire n. **18/2012**

Comune di AGLIE'  
Provincia di TORINO

### PERMESSO DI COSTRUIRE

#### IL RESPONSABILE DELL'UFFICIO TECNICO

- vista la domanda presentata da **Maffeo Laura** codice fiscale **MFFLRA66T59E379Z** partita IVA **05763790010**, in data -----, e registrata in data **14/02/2008** con il numero **197/12 di pratica dello SUAP – in forma associata – del Comune di Cuornè (TO)** nonché al registro pubblico delle domande di permesso di costruire in data **22/10/2012** con il numero **18/2012** intesa ad ottenere il permesso di costruire per **variante a permesso di costruire n. 18/2011 - ampliamento nuova costruzione di capannone per ricovero attrezzi a servizio dell'attività agricola** in questo comune, ai mappali **248/F 20, Via Meleto n. 12/A;**
- visti gli elaborati tecnici e descrittivi nonché gli atti costituenti la documentazione allegata alla domanda predetta;
- visto il titolo che legittima la richiesta, costituito da **permesso di costruire originario (n. 18/2011 del 15/06/2012), attestante il titolo alla disponibilità dell'immobile;**
- **visto l'accordo scritto con il proprietario confinante, stipulato il 26/09/2012 in ordine alla deroga della distanza minima dai confini;**
- **visto l'atto di impegno unilaterale – a rogito notaio A.Presbitero in data 13/06/2012 – al mantenimento della destinazione dell'immobile a servizio dell'attività agricola, recante anche le sanzioni per l'inosservanza degli impegni assunti, come previsto dall'art. 25, comma 7, della L.R. 5 dicembre 1977, n. 56 e s.m.i.;**
- sentito il parere **favorevole (seduta del 9/01/2013)** espresso dalla Commissione edilizia;
- sentito il parere ----- espresso dal Responsabile del Servizio di Igiene Pubblica;
- sentito il parere del Comando Provinciale dei VV.FF. -----;
- visti il nulla-osta e le autorizzazioni -----;
- dato atto che l'incidenza e le modalità di applicazione della quota di contributo di costruzione commisurata alle spese di urbanizzazione sono state determinate con deliberazione del Consiglio Comunale n. **164** in data **29/12/2001**, divenuta esecutiva ai sensi di legge, e che l'incidenza e le modalità di applicazione della quota di contributo di

costruzione commisurato al costo di costruzione sono state a loro volta fissate con **determinazione del responsabile del servizio n. 2** in data **8/01/2013**, divenuta esecutiva in data ai sensi di legge;

- rilevata la conformità dell'intervento alla normativa urbanistica ed edilizia operante nel comune;

#### **rilascia permesso di costruire**

a **Maffeo Laura codice fiscale MFFLRA66T59E379Z partita IVA 05763790010-----** di eseguire l'intervento illustrato negli atti ed elaborati, muniti del visto dell'Ufficio Tecnico, e allegati al presente provvedimento di cui risultano parte integrante, con le seguenti condizioni e norme:

1) i lavori devono essere ~~iniziati entro~~ **anni uno** dalla data di ~~rilascio o notifica del presente atto, e~~ ultimati entro **anni tre** dalla data del loro inizio (**27/08/2012**);

2) il permesso di costruire decade nel caso in cui i lavori ~~non siano iniziati entro il termine stabilito per l'inizio o~~ non siano terminati nel termine stabilito per l'ultimazione;

3) -----

4) il titolare del permesso di costruire deve ~~dare comunicazione al Comune dell'inizio dei lavori all'atto dell'inizio stesso, ed è altresì tenuto a~~ dare tempestiva comunicazione al Comune dell'ultimazione dei lavori;

5) il titolare del permesso di costruire deve, ultimati i lavori, richiedere il certificato di agibilità ai **sensi del titolo III del d.P.R. 6 giugno 2001, n. 380 (recante il T.U. delle disposizioni legislative e regolamentari in materia edilizia) entro quindici giorni dalla comunicazione di ultimazione dei lavori di finitura dell'intervento;**

6) il titolare dell'assenso oggetto del presente provvedimento ha l'obbligo, durante l'esecuzione dei lavori, di attenersi alle seguenti prescrizioni:

- effettuare le comunicazioni inerenti lo stato dei lavori;
- depositare all'ufficio competente la relazione del direttore dei lavori di cui all'art. 6 della legge 5.11.1971, n. 1086;
- effettuare la denuncia al Comando Provinciale dei Vigili del Fuoco dell'avvenuta installazione, trasformazione o ampliamento di impianti tecnici, ove dovuta;
- comunicare l'interruzione e la ripresa dei lavori;

7) il contributo di costruzione è determinato come segue:

- a) quota commisurata all'incidenza delle spese di urbanizzazione € -----;
- b) quota commisurata all'incidenza del costo di costruzione € ----- e dovrà essere versata **in unica soluzione o in forma rateizzata secondo le modalità stabilite con deliberazione del Consiglio comunale n. 11 in data 11/03/1978;**

**N.B. Trattandosi di intervento da realizzare in zona agricola in funzione della conduzione del fondo e delle esigenze dell'imprenditore agricolo a titolo principale (art. 12 legge 9/05/1975, n. 153), il contributo di costruzione di cui all'art. 16 d.P.R. 380/2001 e s.m.i. non è dovuto ai sensi del successivo art. 17 del medesimo decreto.**

8) dato atto che, in data -----, il titolare del permesso di costruire ha prodotto le seguenti garanzie: ----- e che le modalità di corresponsione del

contributo predetto sono fissate come segue: -----  
-----

9) il permesso di costruire è rilasciato senza pregiudizio dei diritti dei terzi;

10) il permesso di costruire è trasferibile ai successori o aventi causa del titolare; non incide sulla titolarità della proprietà o di altri diritti relativi agli immobili realizzati per effetto del suo rilascio; è irrevocabile, fatti salvi i casi di decadenza e di annullamento previsti dalla normativa vigente in materia; sono fatti salvi e impregiudicati tutti i diritti, azioni e ragioni che competono o possono competere al Comune per effetto di leggi, regolamenti generali e locali o di convenzioni particolari;

11) il permesso di costruire è rilasciato con l'imposizione delle seguenti condizioni e modalità esecutive, già accettate dal richiedente con atto allegato in forma autentica al presente provvedimento, di cui costituisce parte integrante ed essenziale:-----  
-----

12) l'eventuale trasferimento dell'immobile ad altri soggetti non pregiudica il permanere delle condizioni e modalità esecutive anzidette;

13) Il presente titolo abilitativo edilizio, in quanto formato nell'ambito del procedimento unico di cui al d.P.R. 160/2010 in tema di sportello unico per le attività produttive, procedimento avviato, con il N. 197/12 di protocollo, presso la Struttura Unica per le attività produttive del Comune di **Cuorgnè (TO)**, produrrà i suoi effetti, anche ai fini del legittimo inizio e della legittima esecuzione dei lavori, soltanto al momento del rilascio del provvedimento conclusivo del procedimento unico anzidetto, che sarà emanato dalla Struttura Unica. Secondo le LINEE GUIDA REGIONALI si sottolinea che il permesso di costruire formato nell'ambito del procedimento davanti allo SUAP, "ha ad oggetto l'assentibilità della trasformazione urbanistica ed edilizia come tale"; L'acquisizione degli atti che nel procedimento edilizio ordinario costituiscono presupposti indispensabili del permesso di costruire medesimo, ove richiesti (autorizzazione paesaggistica, provvedimento relativo al vincolo idrogeologico ecc.), è compito del Responsabile unico del procedimento ed è necessaria ai fini della formazione del provvedimento conclusivo.

- Al presentè permesso di costruire è allegato, debitamente vistato, un esemplare di ciascuno dei disegni e degli atti che costituiscono parte integrante del provvedimento, e precisamente: **TAVOLA 1 - TAVOLA 2 (stampa non in scala, trattandosi di documenti acquisiti per via telematica)**

Agliè li 24/01/2013



IL RESPONSABILE DELL'UFFICIO TECNICO  
(Fabrizio TRUFFA GLACHET)

---

---

**RELAZIONE DI NOTIFICA**

L'anno ..... addi ..... del mese di .....  
io sottoscritto ..... ho notificato il su  
esteso atto a ..... mediante consegna a mano/spedizione.

IL NOTIFICATORE

**Il responsabile dell'Ufficio tecnico comunale dispone la trasmissione del presente provvedimento al Responsabile della Struttura Unica per le attività produttive per gli atti di competenza.**

---

---

Comune di AGLIE' (TO)

Il provvedimento che precede è affisso all'albo pretorio a decorrere dal ....., e vi rimarrà pubblicato per quindici giorni consecutivi.

Agliè li

IL SEGRETARIO COMUNALE

---

# COMUNE DI AGLIE'

PROVINCIA DI TORINO

Via Principe Tommaso, 22 - 10011 AGLIE' (TO)  
tel: 0124.330367 - fax: 0124.330280 - e-mail: [tecnico.aglie@ruparpiemonte.it](mailto:tecnico.aglie@ruparpiemonte.it)

**OGGETTO:** D.lgs. 42/2004, Parte terza - L.R. 1/12/2008, n. 32  
autorizzazione comunale in virtù di delega di funzioni amministrative nelle zone  
soggette ai disposti della Parte terza del D.lgs. 42/2004  
Comune di **Aglie'**  
Istanza: Sig./Soc. **MAFFEO LAURA - AZIENDA AGRICOLA**  
Oggetto: **VARIANTE IN CORSO D'OPERA AL P.D.C. N. 18/2011  
(AUTORIZZAZIONE PAESAGGISTICA N. 13/2012)  
PER NUOVA COSTRUZIONE DI CAPANNONE PER  
RICOVERO ATTREZZI A SERVIZIO DELL'ATTIVITÀ  
AGRICOLA**  
Pratica: **n. 16/2012 del 09-11-2012**  
Autorizzazione Comunale n. **06/2013 del 30-03-2013**

## IL RESPONSABILE DELLO SPORTELLO UNICO PER L'EDILIZIA

Premesso che il decreto legislativo 22 gennaio 2004, n. 42, recante "Codice dei beni culturali e del paesaggio, ai sensi dell' articolo 10 della legge 6 luglio 2002, n. 137", come modificato e integrato dal decreto legislativo 24 marzo 2006, n. 157, dal decreto legislativo 26 marzo 2008, n. 63 e dalla legge 2 agosto 2008, n. 129, all'articolo 146 prevede il rilascio dell'autorizzazione paesaggistica per gli interventi da intraprendere su immobili ed aree di interesse paesaggistico, tutelati dalla legge, a termini dell'articolo 142, o in base alla legge, a termini degli articoli 136, 143, comma 1, lettera d), e 157, da parte dell'amministrazione competente;

Considerato che sono beni paesaggistici gli immobili e le aree di cui all'articolo 136 del "Codice", quali i complessi di cose immobili che compongono un caratteristico aspetto avente valore estetico e tradizionale, inclusi i centri ed i nuclei storici, individuati ai sensi dell'articolo 141(Provvedimenti ministeriali di dichiarazione di notevole interesse pubblico), nonché le aree di cui all'articolo 142;

Visto il decreto ministeriale 1 agosto 1985 recante "Dichiarazione di notevole interesse pubblico del territorio del Castello, del Parco, del Centro storico di Agliè e delle aree circostanti";

Visto l'articolo 3, comma 2, della legge regionale 1 dicembre 2008, n. 32, recante "Provvedimenti urgenti di adeguamento al decreto legislativo 22 gennaio 2004, n. 42 (Codice dei beni culturali e del paesaggio, ai sensi dell' articolo 10 della legge 6 luglio 2002, n. 137)", in base al quale, nei casi non elencati dal comma 1, il rilascio dell'autorizzazione paesaggistica è delegato ai comuni, che si avvalgono, per la valutazione delle istanze, delle competenze tecnico scientifiche delle commissioni locali per il paesaggio di cui all'articolo 4;

Vista la deliberazione della giunta regionale 1 dicembre 2008, n. 34-10229;

Vista l'istanza presentata in data **09-11-2012** da **MAFFEO LAURA - AZIENDA AGRICOLA** residente in **Aglie' (TO) Via Meleto n. 12/a**, in qualità di PROPRIETARIA dell'immobile sito in

**Via Meleto n. 12/a** e contraddistinto in catasto con il mappale **248** del Foglio **XX**, ricadente in zona tutelata ai sensi del decreto legislativo 22 gennaio 2004, n. 42 - Parte III, per l'esecuzione di un intervento consistente in **VARIANTE IN CORSO D'OPERA AL P.D.C. N. 18/2011 (AUTORIZZAZIONE PAESAGGISTICA N. 13/2012) PER NUOVA COSTRUZIONE DI CAPANNONE PER RICOVERO ATTREZZI A SERVIZIO DELL'ATTIVITÀ AGRICOLA;**

Visto il parere favorevole espresso in data **15-01-2013** dalla commissione locale per il paesaggio istituita con deliberazione della giunta comunale della giunta comunale n. 147 in data 19-11-2009;

Visto che ai sensi dell'art. 146, c. 5 del Decreto Legislativo 22 gennaio 2004, n. 42 e s.m.i. - Codice dei beni culturali e del paesaggio, in data **22-01-2013**, prot. n. **401/2012**, è stata trasmessa alla Soprintendenza per i Beni Architettonici e Paesaggistici per le Province di Torino, Cuneo, Asti, Biella, Vercelli, la proposta di rilascio dell'Autorizzazione Paesaggistica per il relativo rilascio del parere vincolante;

Visto che in applicazione dell'art. 146, c. 9 del Decreto Legislativo 22 gennaio 2004, n. 42 e s.m.i. - Codice dei beni culturali e del paesaggio, risultando trascorsi 60 giorni dal ricevimento della pratica da parte della Soprintendenza (avviso di ricevimento n. 13204320073-1 del **29-01-2013**), senza che la medesima abbia espresso il parere vincolante, questo Ente, ritenendo l'intervento non necessitante di ulteriori valutazioni mediante l'indizione della Conferenza dei Servizi, in virtù di delega conferita dalla Regione Piemonte ai sensi della L.R. 32/2008 del 01-12-2008, si esprime **FAVOREVOLMENTE** sull'istanza presentata;

Vista la deliberazione del consiglio comunale n. 9 in data 13/03/2009 ad oggetto: "Regolamento per il funzionamento commissione locale per il paesaggio. Approvazione";

Dato atto che il responsabile del procedimento, ai sensi dell'articolo 5 della legge 7 agosto 1990, n. 241 e s.m.i., è la signora GAUDIO geom. Mara,

#### AUTORIZZA

ai sensi e per gli effetti dell'articolo 3, comma 2, della legge regionale 1 dicembre 2008, n. 32, alla signora **MAFFEO LAURA - AZIENDA AGRICOLA** residente in **Agliè (TO) Via Meleto n. 12/a** per la realizzazione dell'intervento nel Comune di **Agliè (TO)** località **Via Meleto n. 12/a** come da progetto presentato, alle seguenti condizioni:

- **L'ELEMENTO DI RACCORDO FRA STRUTTURA ESISTENTE E NUOVA STRUTTURA DOVRA' ESSERE UNIFORME NELLE FINITURE A QUELLE PREVISTE PER LE PARETI DI TAMPONAMENTO DEL NUOVO FABBRICATO.**

Della presente autorizzazione è data tempestiva comunicazione:

- alla Soprintendenza per i Beni Architettonici e il Paesaggio del Piemonte, per l'eventuale esercizio del potere di annullamento, unitamente all'invio della relativa documentazione;
- all'Assessorato Regionale per i Beni Ambientali, per l'eventuale esercizio del potere di annullamento, unitamente all'invio della relativa documentazione.

L'inosservanza della presente autorizzazione è soggetta alle sanzioni amministrative e penali previste rispettivamente dagli articoli 167 e 181 del Codice.

Si rammenta infine che la presente autorizzazione paesaggistica è un provvedimento autonomo ed indipendente rispetto al rilascio del permesso di costruire o alla formazione del titolo abilitante mediante D.I.A. o S.C.I.A., pertanto l'ottenimento dell'autorizzazione paesaggistica non legittima il

richiedente all'esecuzione dei lavori, i quali, potranno essere iniziati solamente dopo l'ottenimento dal comune del titolo abilitativo (permesso di costruire o D.I.A. o S.C.I.A.), il quale viceversa non potrà essere rilasciato senza che venga preventivamente ottenuta la relativa autorizzazione paesaggistica.

Agliè, 30-03-2013

Il responsabile dello sportello unico per l'edilizia  
Fabrizio RUFFA GIACHET





Regione Piemonte Provincia di Torino  
**Comune di AGLIE'**

**PROPRIETA':** MAFFEO Laura  
nata a Ivrea (TO) il 19.12.1944  
Residente ad Aglie (TO) in Via Meleto n. 12/A  
\_c.I. MFF LRA 44159 83792

**PROGETTO:** VARIANTE IN CORSO D'OPERA AL PERMESSO DI COSTRUIRE N. 18/2011 DEL 15.06.2012.  
"REALIZZAZIONE CAPANNONE AD USO RICOVERO ATTREZZI AGRICOLI"  
INIZIO LAVORI IN DATA 27.08.2012 - PROT. 3.697 DEL 26.08.2012

**Tavola 1**

> PLANIMETRIE CATASTALI scala 1/1000 e 1/500  
> ESTRATTI P.R.G.C. scala 1/5000 e 1/2000  
> CALCOLI PLANIMETRICI



Aglie, 8 ottobre '12

Studio Tecnico geom. Luciano Pistono



FIRME		
LA PROPRIETA'	MAFFEO Laura	<i>Laura Maffeo</i>
IL PROGETTISTA	PISTONO geom. Luciano	<i>Luciano Pistono</i>
PER PRESA VISIONE		
LA PROPRIETA' CONFINANTE:	MICHELA Rosa	<i>Michele Rosa</i>

PARTE RISERVATA AL COMUNE

Sede operativa  
Via Dacosta n. 1  
10011 - AGLIE' (TO)  
Tel/Fax 0124 330272  
P.N.A. 08227470015  
c.f. PSTLCH4500894005A  

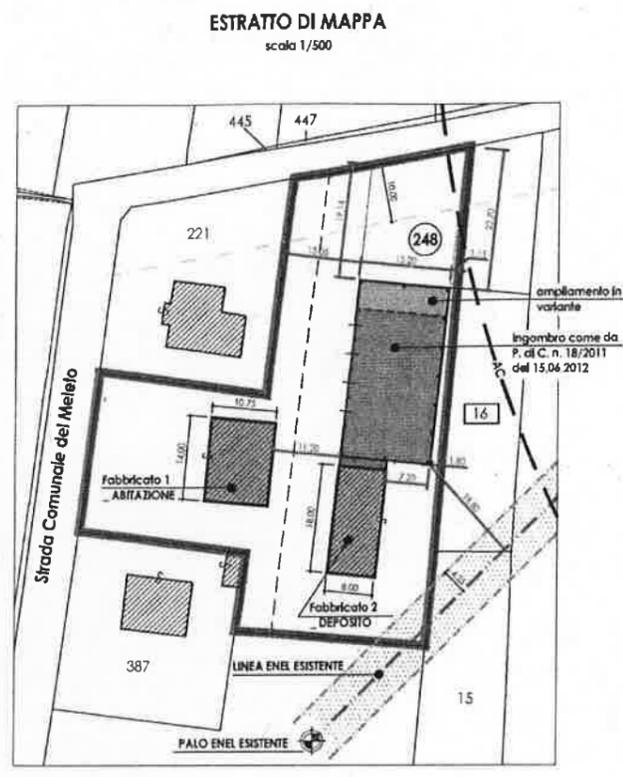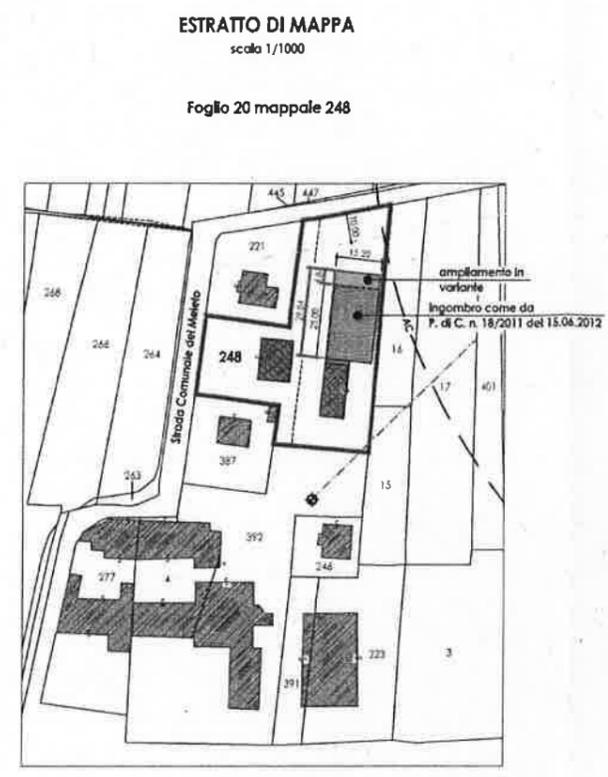

- LEGENDA**
- CONFINI DI PROPRIETA'
  - FASCIA DI RISPETTO STRADALE INDIVIDUATA DAL P.R.G.C.
  - FASCIA DI RISPETTO ACQUEDOTTO COMUNALE
  - FABBRICATI ESISTENTI SUL LOTTO:  
Fabbricato 1 - ABITAZIONE  
Fabbricato 2 - DEPOSITO
  - AMPLIAMENTO IN VARIANTE
  - SAGOMA CAPANNONE IN PROGETTO COME DA PERMESSO DI COSTRUIRE N. 18/2011 DEL 15.06.2012
  - PALO ENEL ESISTENTE
  - LINEA ENEL ESISTENTE
  - FASCIA DI RISPETTO LINEA ENEL ESISTENTE  
Fascia di rispetto determinata ai sensi del D.M. 29.03.2008:  
potenza massima installabile per tipo di trasformatore = 140 KVA  
tensione linea esistente = 20 KV  
fascia di rispetto prevista da D.M. = mt. 4,25  
fascia di rispetto in progetto = mt 18,80
  - MAPPALI 14 DEL FOGLIO 20  
"PROPRIETA' DELLA SIG.RA MICHELA ROSA"
- Vedasi scrittura privata di assenso a costruire a distanza inferiore a quella legale allegata al progetto.

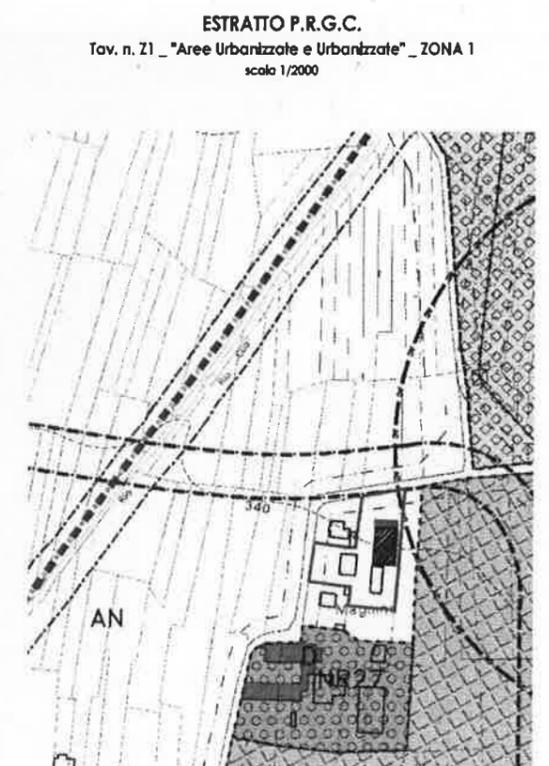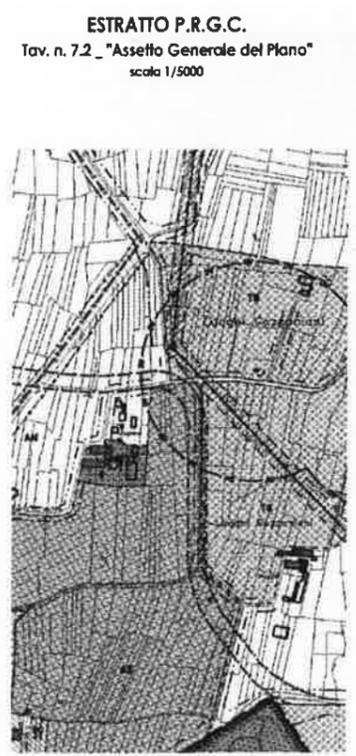

**► CALCOLI PLANIMETRICI ◀**

AREA P.R.G.C. = Zona AN	AREA AGRICOLA NORMALE
	Art. 33 Norme di Attuazione
	Superficie Coperta ammissibile = 30% Sup. fondiaria
	Altezza massima = 7,50 mt.

<b>SUPERFICIE FONDIARIA IN PROPRIETA'</b>	
Foglio 20 n. 248	= mq. 3.195,00

<b>SUPERFICIE COPERTA MAX CONSENTITA</b>	= 30% della superficie fondiaria
	= mq. 3.195,00 x 30% = mq. 958,50

<b>* SUPERFICIE COPERTA ESISTENTE SUL LOTTO</b>	
> Fabbricato 1 - immobile ad uso residenziale	
10,75 x 14,00	= mq. 150,50
> Fabbricato 2 - capannone ad uso deposito	
18,00 x 8,00	= mq. 144,00
	= mq. 294,50
SOMMARIO	

<b>* SUPERFICIE COPERTA IN PROGETTO COME DA PERMESSO DI COSTRUIRE N. 18/2011 DEL 15.06.2012</b>		<b>* SUPERFICIE COPERTA IN PROGETTO IN VARIANTE</b>	
1,50 x 8,00	= mq. 12,00	1,50 x 8,00	= mq. 12,00
23,80 x 15,20	= mq. 361,76	29,84 x 15,20	= mq. 453,57
SOMMARIO		SOMMARIO	
	= mq. 373,76		= mq. 465,57





  

► TOTALE SUP. COPERTA SUL LOTTO A SEGUITO DELLA VARIANTE = mq. 740,07  
(\* mq. 91,81 RISPETTO A PERMESSO DI COSTRUIRE N. 18/2011 DEL 15.06.2012)

INFERIORE AI MQ. 958,50 MAX CONSENTITI

**Comune di AGLIE' - Provincia di Torino**  
- Sportello Unico dell'Edilizia -  
Il presente elaborato costituisce parte integrante del Permesso di Costruire ai sensi dell' art. 13 D.P.R. 380 - 2001 n° 18/2012  
rilasciato il 24 GEN. 2013  
Responsabile del Servizio  
Fabrizio Truffa Glacel

Regione Piemonte		Provincia di Torino	
<b>Comune di AGLIE'</b>			
<b>PIANTA - SEZIONI - PROSPETTI</b>		SITUAZIONE COME DA P.C. n. 18/2011 del 15.04.12 scala 1/100	
<b>PIANTA - SEZIONI - PROSPETTI</b>		SITUAZIONE IN PROGETTO scala 1/100	
<b>PROSPETTI NORD E SUD</b>		INVARIANTE scala 1/100	
Aglie, 3 ottobre '12			
PARTE RISERVATA AL COMUNE			
<b>Sede operativa:</b> Via ...			

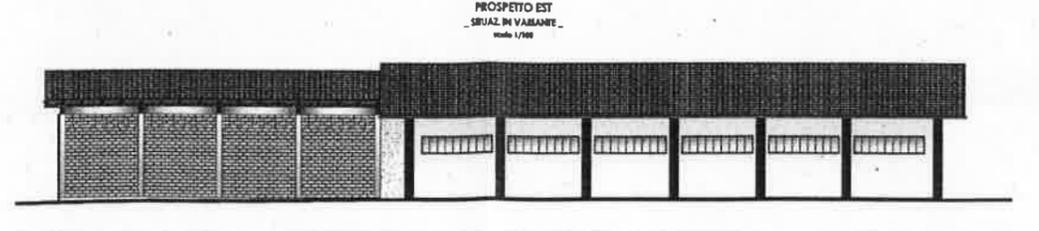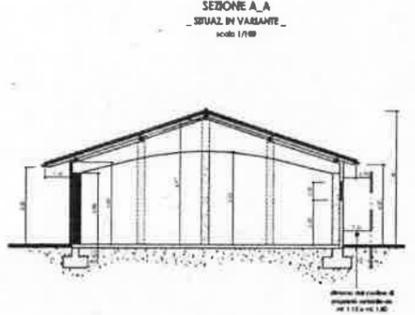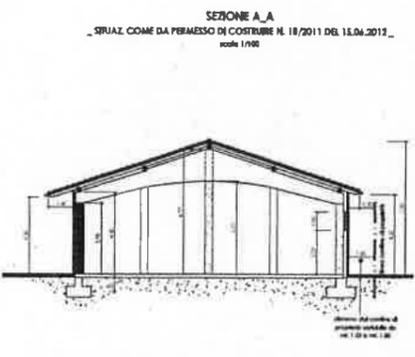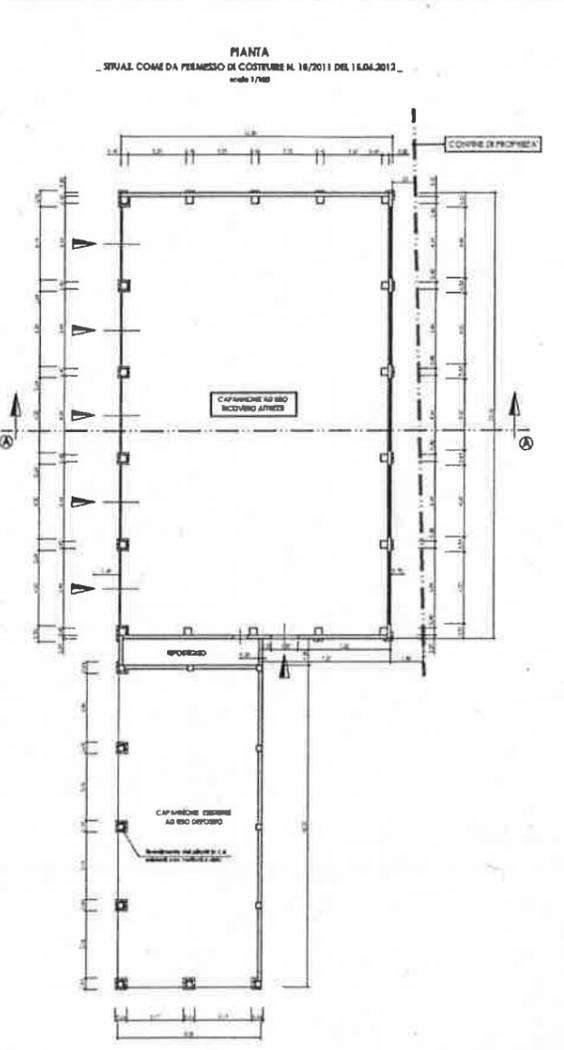

**Comune di AGLIE' - Provincia di Torino**  
- Sportello Unico dell'Edilizia -  
Il presente elaborato costituisce parte integrante del Permesso di Costruire ai sensi dell' art. 13 D.P.R. 380 - 2001  
n° 18/2012  
rilasciato il 24 GEN 2013  
Responsabile del Servizio  
Fabrizio Truffa Giachet